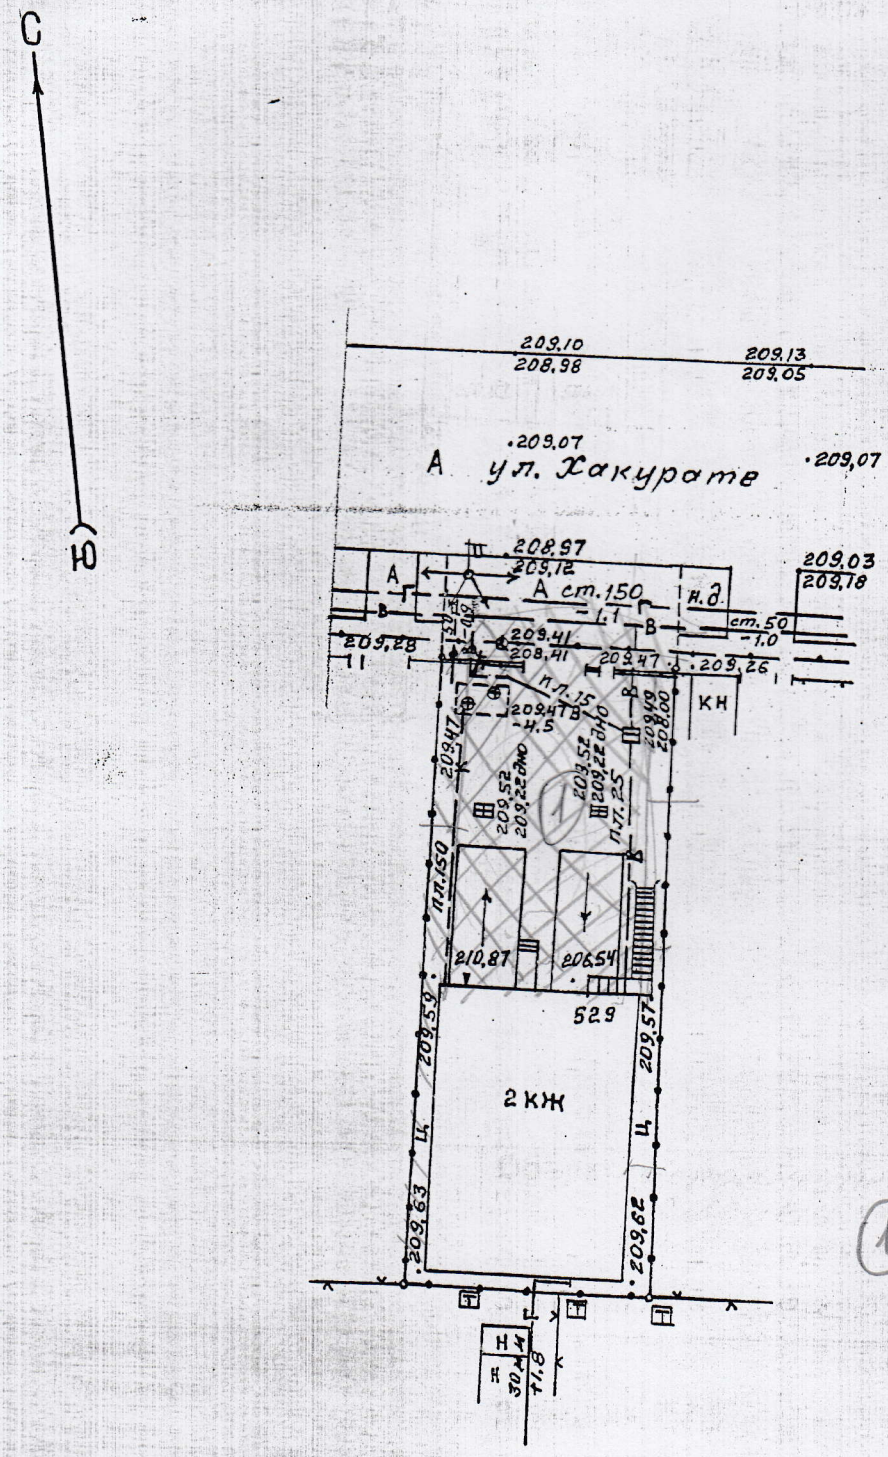

(1) Планируемое место размещение объекта.

			Объект: Исполнительная съемка земельного участка ул. Хакурате, 529.			
			Заказчик: Загора В.В.			
Директор	Новиков		Заказ № 775.	Стадия	Листов	Лист №
Нач.геогр..	Пржевальская			РП	1	1
Исполнил	Плотников					
Копировал	Каратицкая	XII-12				
Вед. инженер	Мамаженко	12.12	Масштаб 1:500	МУП «Горпроект» МО «Город Майкоп»		
Проверил	Пржевальская	XII-12				

Российская Федерация Республика Адыгея Город Майкоп Муниципальное унитарное предприятие "Горпроект" Майкоп